一般競争入札　添付資料

【　現 況 図　】

案件番号	２６－１
所在地	神栖市東和田２１番３













配置図（元 鹿島共同再資源化センター）

A: 隣地（入札対象外）

B: 15015.76㎡（入札物件対象）

従前状態で残存　緑地部分　従前状態で残存

全て解体、撤去













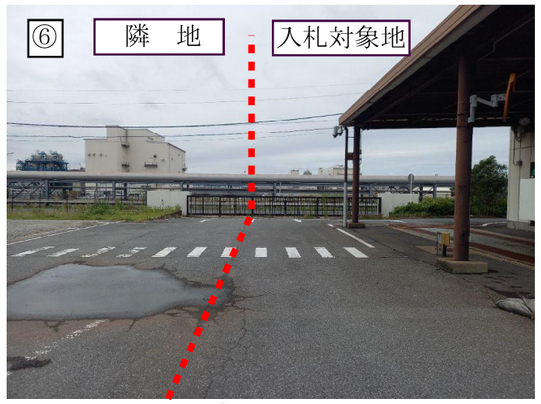




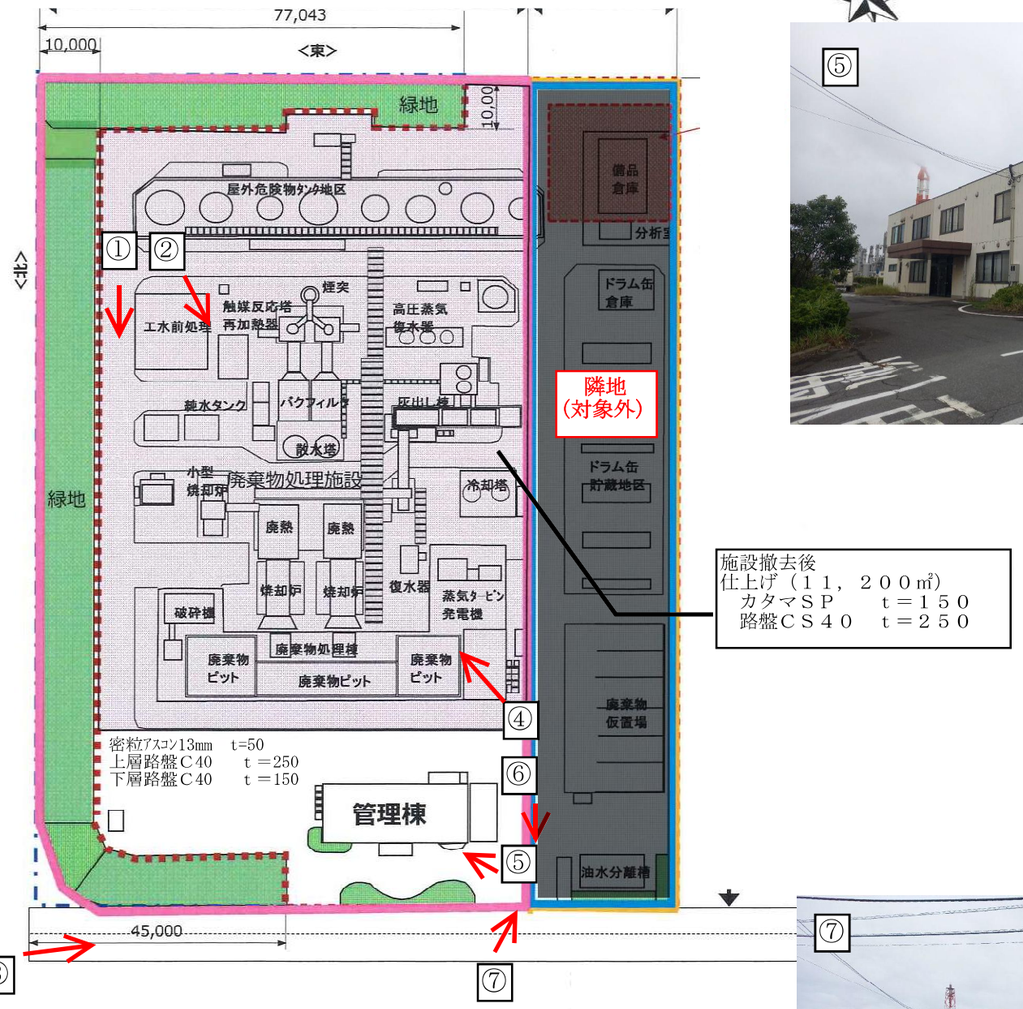


施設撤去後
仕上げ（１１，２００㎡）
カタマＳＰ　ｔ＝１５０
路盤ＣＳ４０　ｔ＝２５０


00-③2/2　管理棟案内図（棟内）

2 階

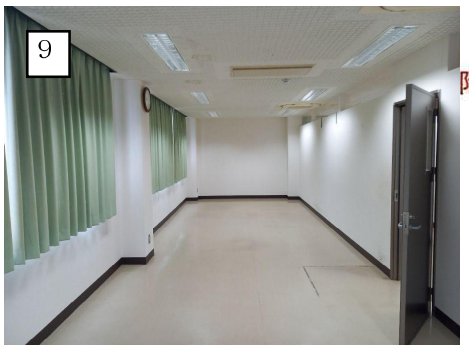


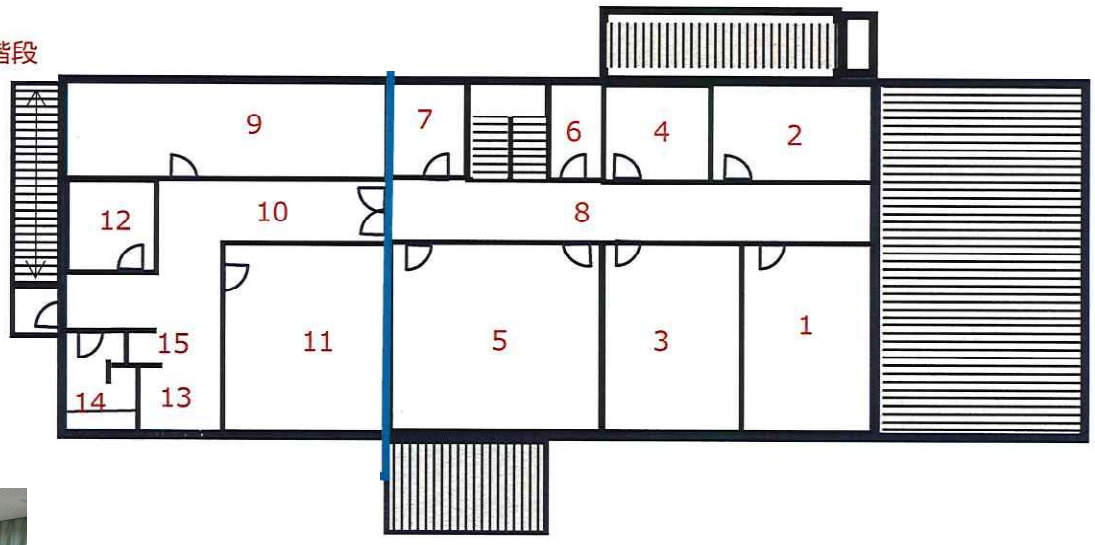




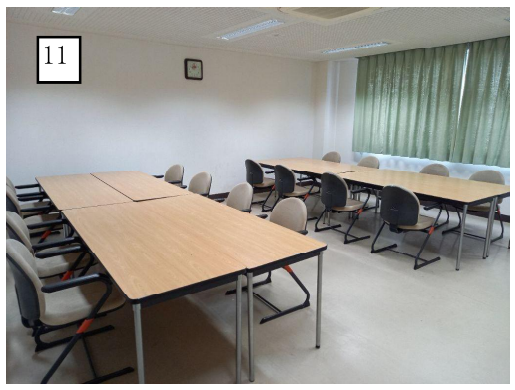



	部屋名称		部屋名称
1	役員室	11	共通１
2	応接室	12	共通２
3	役員室	13	共通３
4	倉庫	14	男子トイレ
5	会議室	15	流し
6	湯沸室		
7	トイレ		
8	廊下		
9	協力会社事務所		
10	廊下		

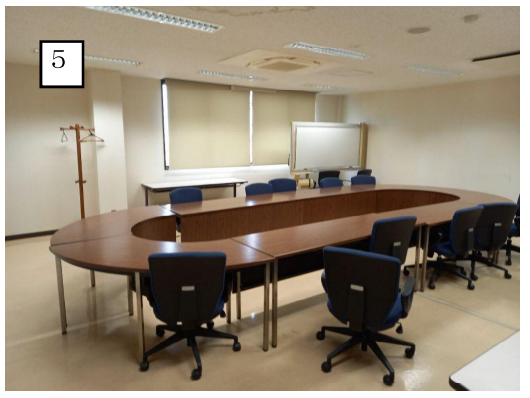


1　階

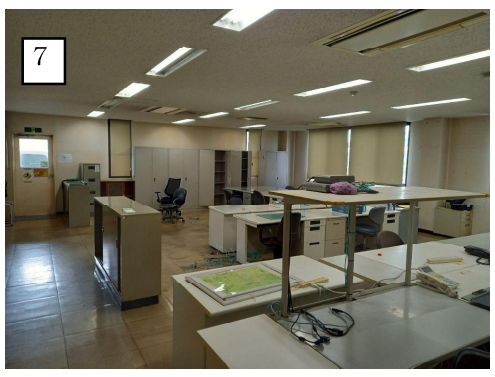


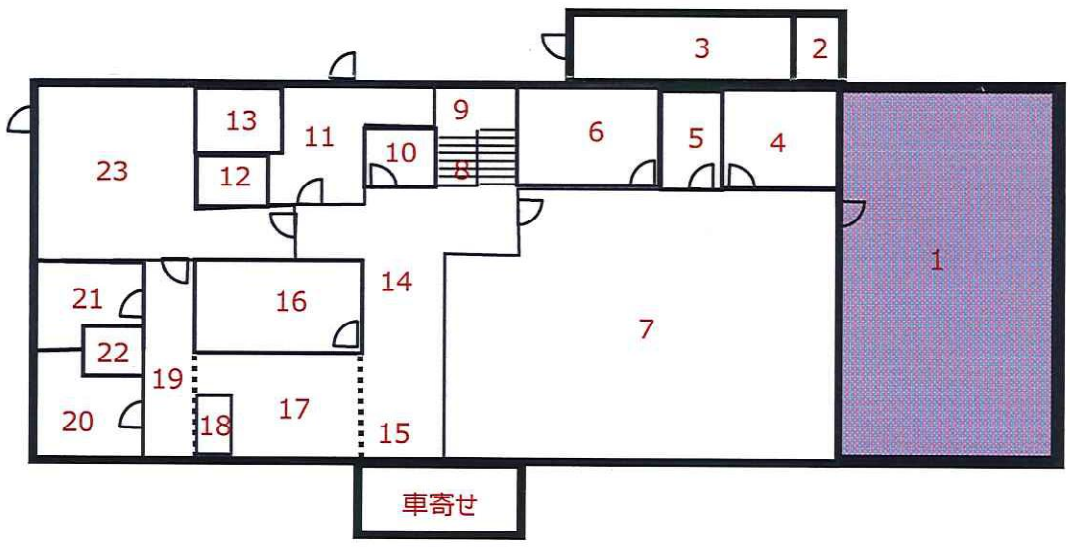


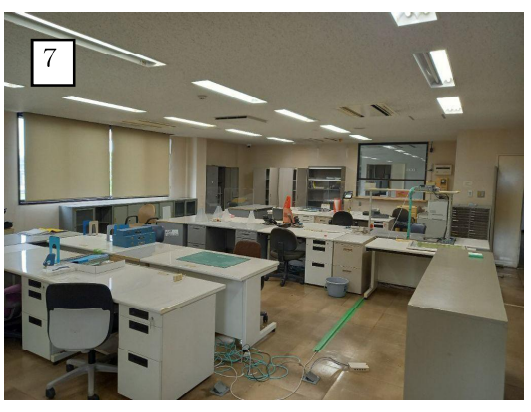

	部屋名称		部屋名称		部屋名称
1	トラックスケール	11	男子更衣室	21	女子トイレ
2	処理伝票受付室	12	脱衣室、洗濯機室	22	障がい者トイレ
3	倉庫	13	風呂	23	食堂兼休憩室、湯沸室
4	計量室	14	ホール		
5	書庫	15	玄関（自動ドア）		
6	打合せ室	16	広報室		
7	事務室	17	待合所		
8	階段	18	喫煙室		
9	電源盤。交換機室（階段室下）	19	通路		
10	女子更衣室	20	男子トイレ		

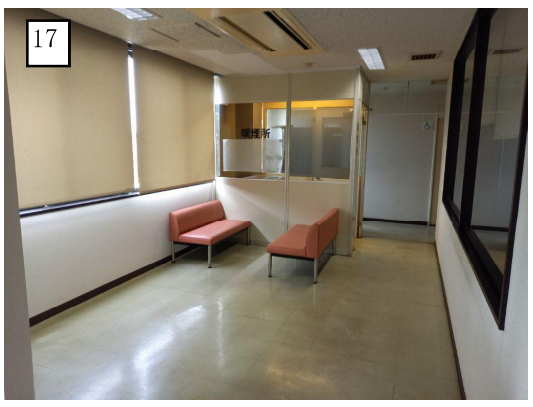

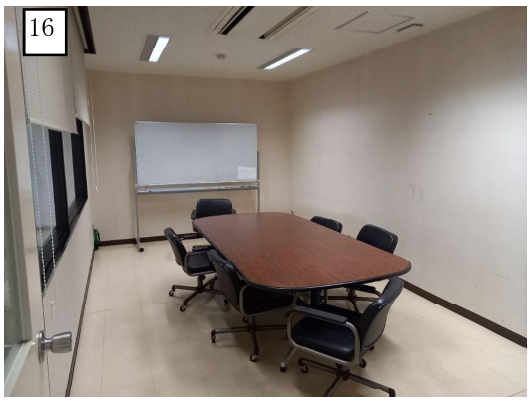

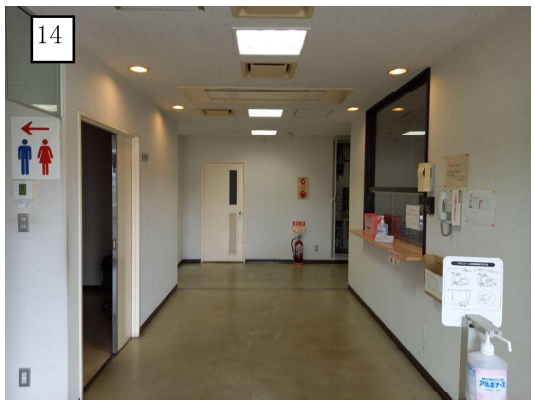

03－①2

残置の高圧用･低圧用･制御用電気配線

※使用継続の上水給水ポンプ（PU-1）低圧用配線も含む

完成図番号 E02

活線：低圧用　CV8－3C　FEP(40)（PU-1用）

高圧用FEP(150)

低圧用FEP(30),(40)(50),(80),(100)

低圧用予備FEP(65)

プラント計装用FEP(30),(50)

制御用FEP(30).(50)

注記

1、特記なき配管配線は、下記とする。

外灯	CV5．5・－3C	FEP（30）
	CV8・－3C	FEP（40）
	CV14・－3C	FEP（40）

2、特記なきハンドホールは、下記とする。

A	600・×600	中耐蓋付
B	800・×900	中耐蓋付
C	900・×1200	重耐蓋付
D	1200・×1200	重耐蓋付
E	1500・×1500	中耐蓋付
F	800・×1200	中耐蓋付

(イ)

P－1	CVT150・	FEP（100）
L－1	CVT100・	FEP（80）
予備		FEP（65）×2
プラント電気用		FEP（100）
プラント計装用		FEP（30）×2

(ロ)

P－1	CVT150・	FEP（100）
L－1	CVT100・	FEP（80）
予備		FEP（65）×2
プラント計装用		FEP（50）×2

(ハ)

プラント電気用		FEP（30）×3
PU－1	CV8・－3C	FEP（40）

入札対象地

隣地（入札対象外）

撤去済施設

アスファルト舗装撤去

管理棟東側の一次排水側溝

外灯 ② CV8・－3C FEP（40）

外灯 ③ CV8・－3C FEP（40）

外灯 ② CV8・－3C FEP（40）

外灯 ③ CV8・－3C FEP（40）

外灯 ④ CV8・－3C FEP（40）

FEP（30）×2

FEP（50）×2

二次排水監視制御盤

プラント用 FEP（30）×3

高圧用 FEP（150）

低圧用 FEP（30）

制御用 FEP（30）

低圧用 FEP（50）

制御用 FEP（50）

低圧用 FEP（50）×2

低圧用 FEP（30）

制御用 FEP（30）

低圧用 FEP（50）

高圧用 FEP（150）

低圧用 FEP（80）×2 FEP（50）×2 FEP（30）×2

制御用 FEP（30）

低圧用 FEP（30）

FEP（50）

FEP（80）×2

タービン発電機室

廃棄物処理棟

浄化槽

管理棟

来客駐車場

洗車場

油水分離槽

屋外産廃・一廃仮置場

社員・関係者駐車場 <簡易舗装>

作業場

<砕石敷き>

町 道（8－102）

幅員（12m）

敷地基準点

出入口

PU－1

D－145

D－150

C－105

E－110

F

5．5・

8・(40)

8・

14・

6150

26800

6550

3000

13000

監視用ケーブル
正門電話用ケーブル
電話・放送・PHS用ケーブル

残置の通信設備（電話用、放送用、監視用の配線）
完成図番号 E０３

入札対象地
隣地（入札対象外）
撤去済施設
アスファルト舗装撤去
管理棟東側の一次排水側溝
1500

管理棟廻り外灯用ケーブル
※地上の外灯及びポールは撤去済み

残置の外灯用低圧電気配線
完成図番号　Ｅ０２

外灯表示　1-2　1-3　1-4

注記
1、特記なき配管配線は、下記とする。
外灯 ——— CV5.5ｓｑ－3C FEP（30）
——— CV8ｓｑ－3C FEP（40）
——— CV14ｓｑ－3C FEP（40）

2、特記なきハンドホールは、下記とする。
A 600□×600 中耐蓋付
B 800□×900 中耐蓋付
C 900□×1200 重耐蓋付
D 1200□×1200 重耐蓋付
E 1500□×1500 中耐蓋付
F 800□×1200 中耐蓋付

（イ）
PU－1 CV8ｓｑ－3C FEP（40）
P－1 CVT150ｓｑ FEP（100）
L－1 CVT100ｓｑ FEP（80）
予備 FEP（65）×2
プラント電気用 FEP（100）
プラント計装用 FEP（30）×2

（ロ）
P－1 CVT150ｓｑ FEP（100）
L－1 CVT100ｓｑ FEP（80）
予備 FEP（65）×2
プラント計装用 FEP（50）×2

（ハ）
プラント電気用 FEP（30）×3
PU－1 CV8ｓｑ－3C FEP（40）


撤去済施設
入札対象地
隣地（入札対象外）
アスファルト舗装撤去
管理棟東側の一次排水側溝
廃棄物処理棟
タービン発電機室
屋外産廃・一廃仮置場
洗車場
浄化槽
管理棟
油水分離槽
来客駐車場
二次排水監視制御盤
プラント用 FEP（30）×2
FEP（50）×2
プラント用 FEP（30）×3
低圧用 FEP（30）
制御用 FEP（30）
低圧用 FEP（50）
制御用 FEP（50）
低圧用 FEP（50）×2
低圧用 FEP（30）
FEP（50）
FEP（80）×2
高圧用 FEP
低圧用 FEP
制御用 FEP
外灯 1 －1C
敷地基準点
建築基準点
出入口
1500
8000
34400
42400
24400
10000
52000
45043
10000
27500
25000
15000
18000
95043
6150
26800
6550
3000
14ｓｑ
5.5ｓｑ
8ｓｑ（40）
8ｓｑ
5.5ｓｑ
－110
－145
－165
－150

上水供給配管（上水本管～給水ポンプ）

完成図番号　Ｍ０５

上水配管
縁切り箇所(キャップ止め)
上水不通配管

入札対象地
隣地（入札対象外）
撤去済施設
アスファルト舗装撤去
150
管理棟東側の一次排水側溝
詳細図参照
注記：量水器は植込み内で端に設置

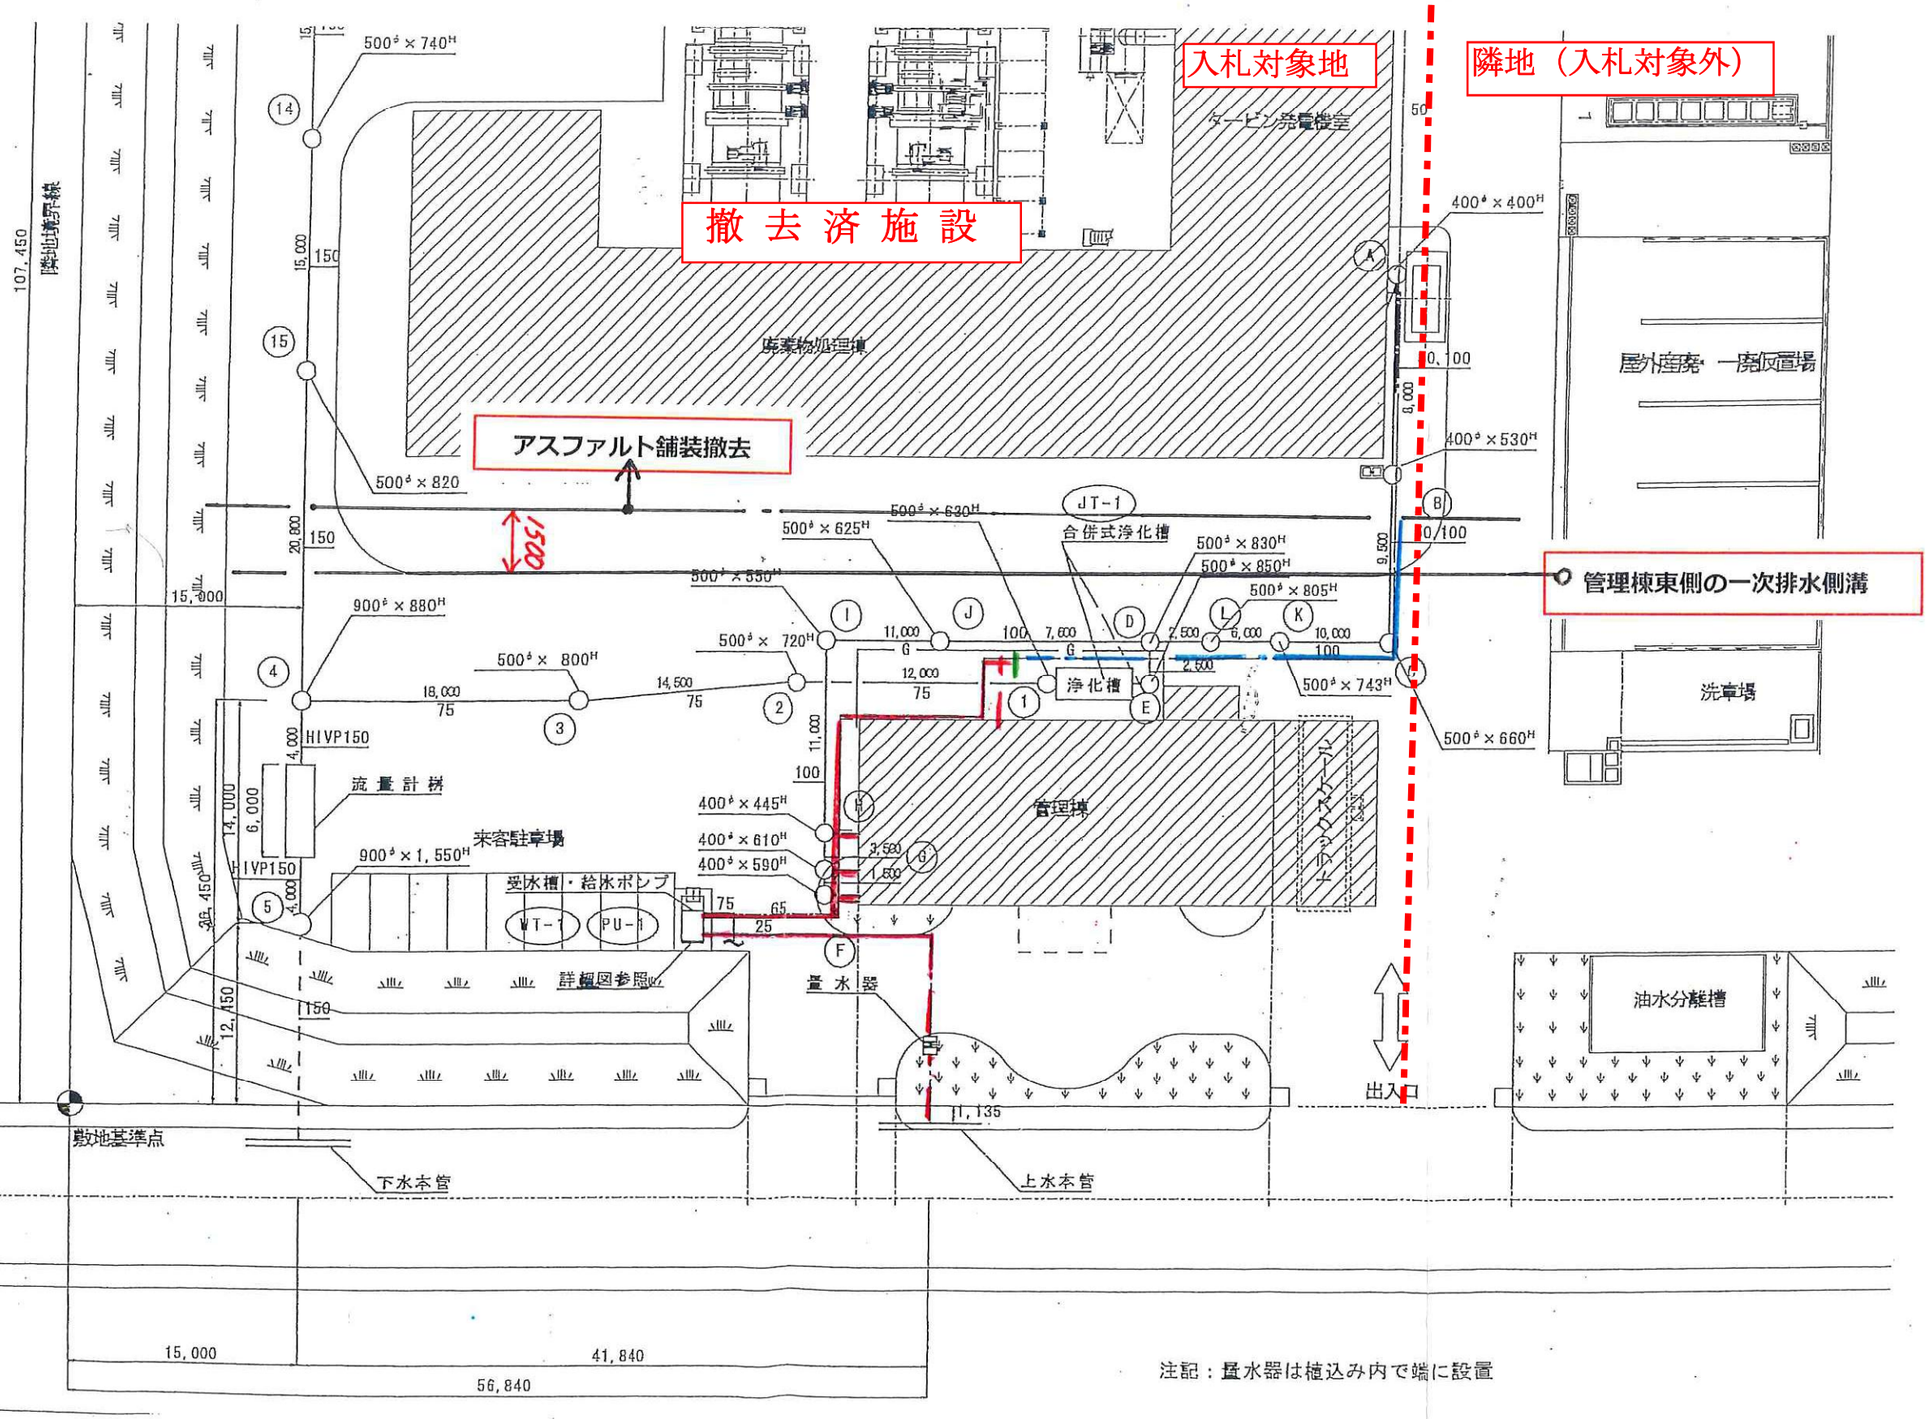


管理棟廻り汚水配管及び二次排水配管系統図

完成図番号　Ｍ０５

二次排水・汚水配管

縁切り箇所(キャップ止め)

汚水不通配管

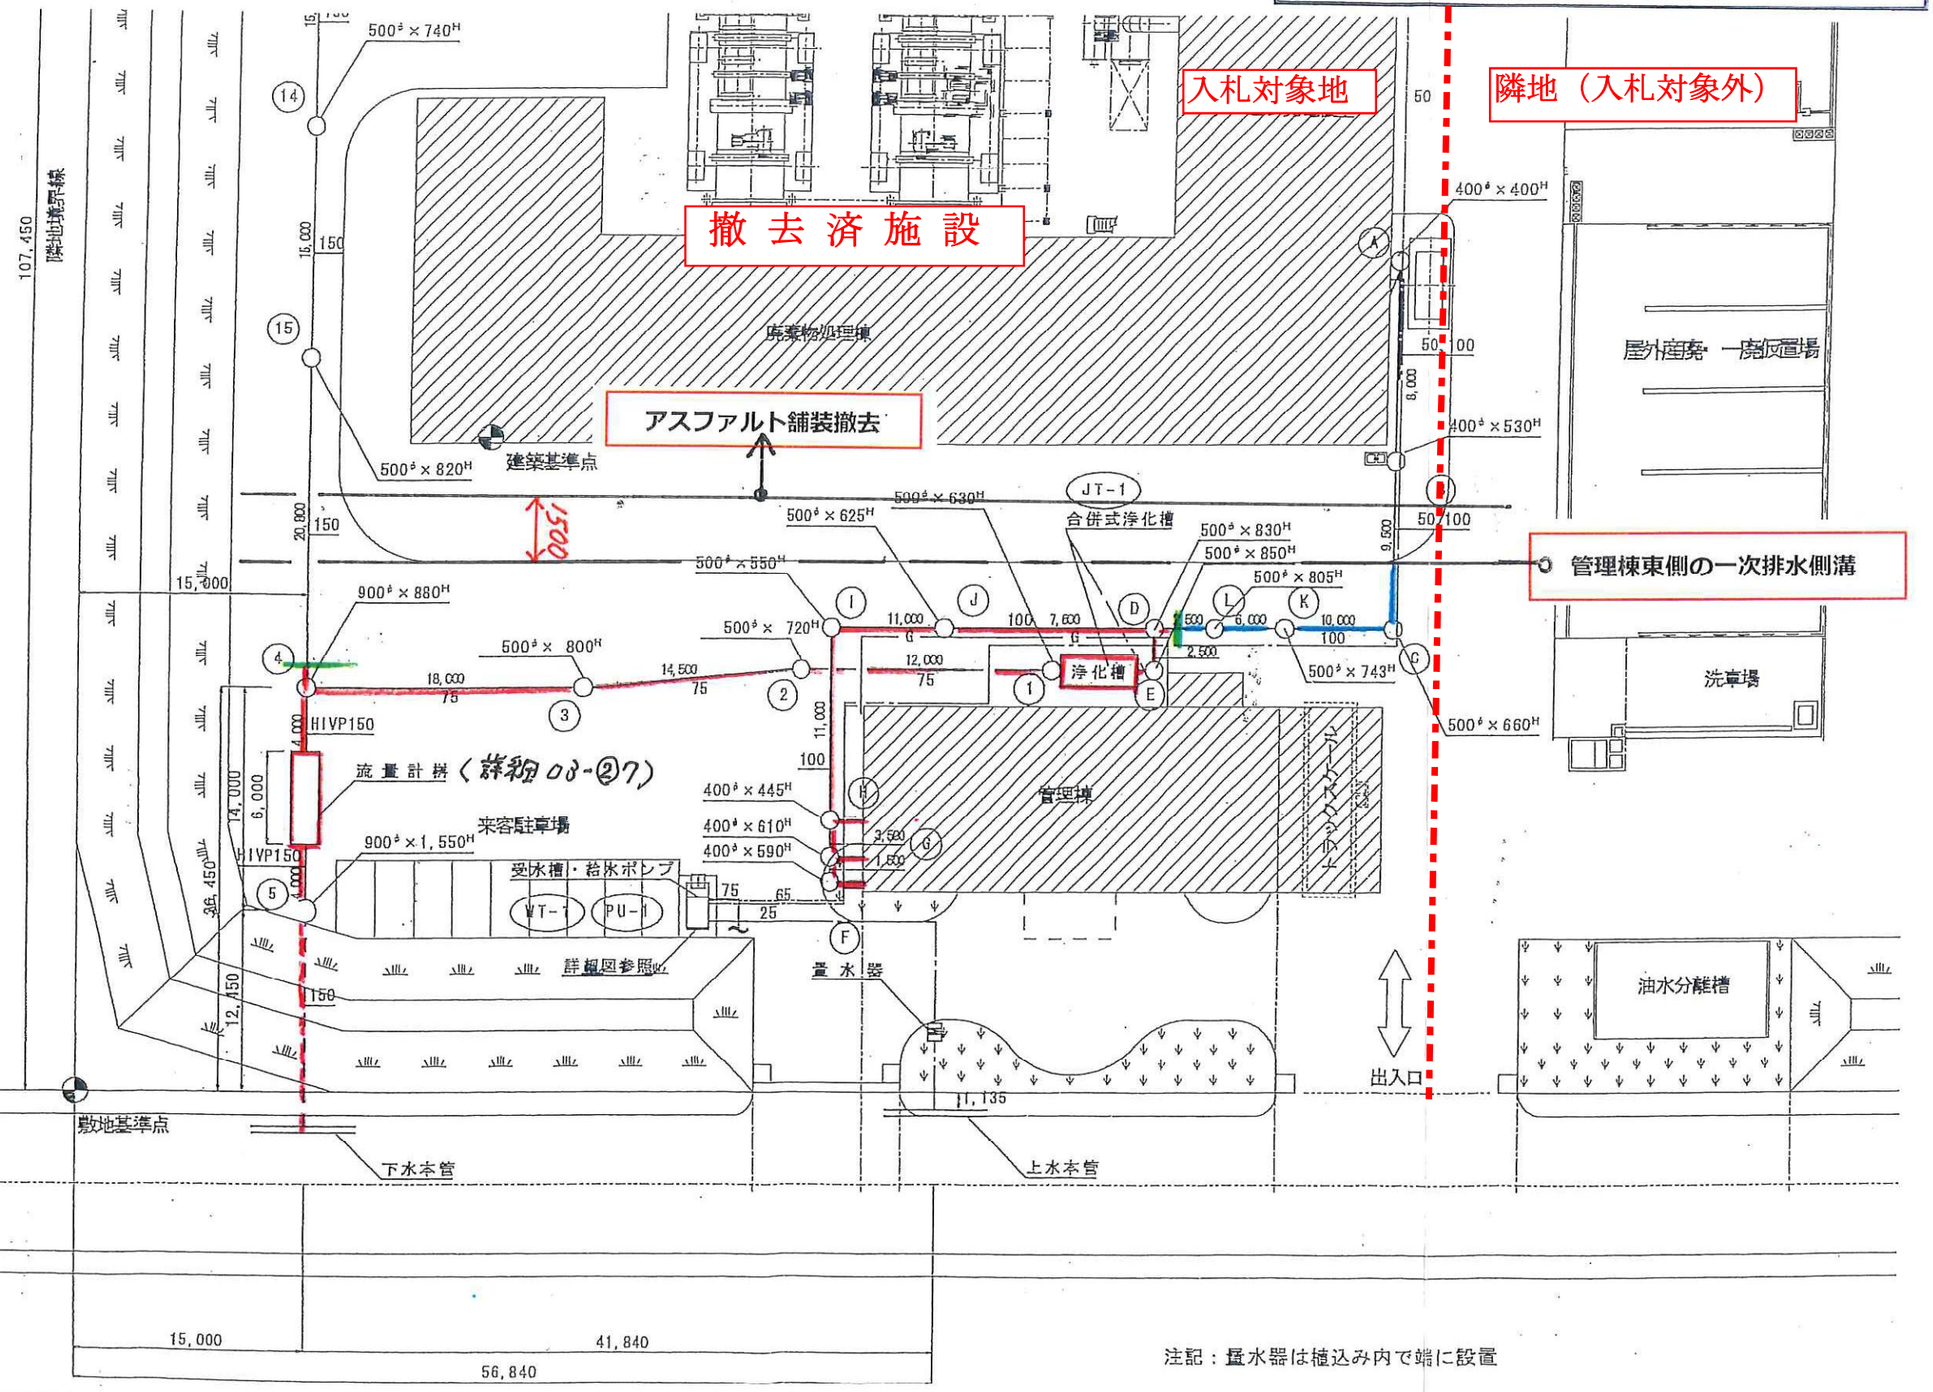

注記：量水器は植込み内で端に設置

03－②6

散水栓用埋設配管　材質SS、サイズ２５A

残置の屋外散水設備

完成図番号　M２０

撤去済施設


入札対象地

隣地（入札対象外）

残置の工業用水配管及び窒素配管

完成図番号　Ｍ０４

色別	流体名	配管ｻｲｽﾞ	配管材質
	工業用水	150A	炭素鋼管
	窒素	40A	炭素鋼管

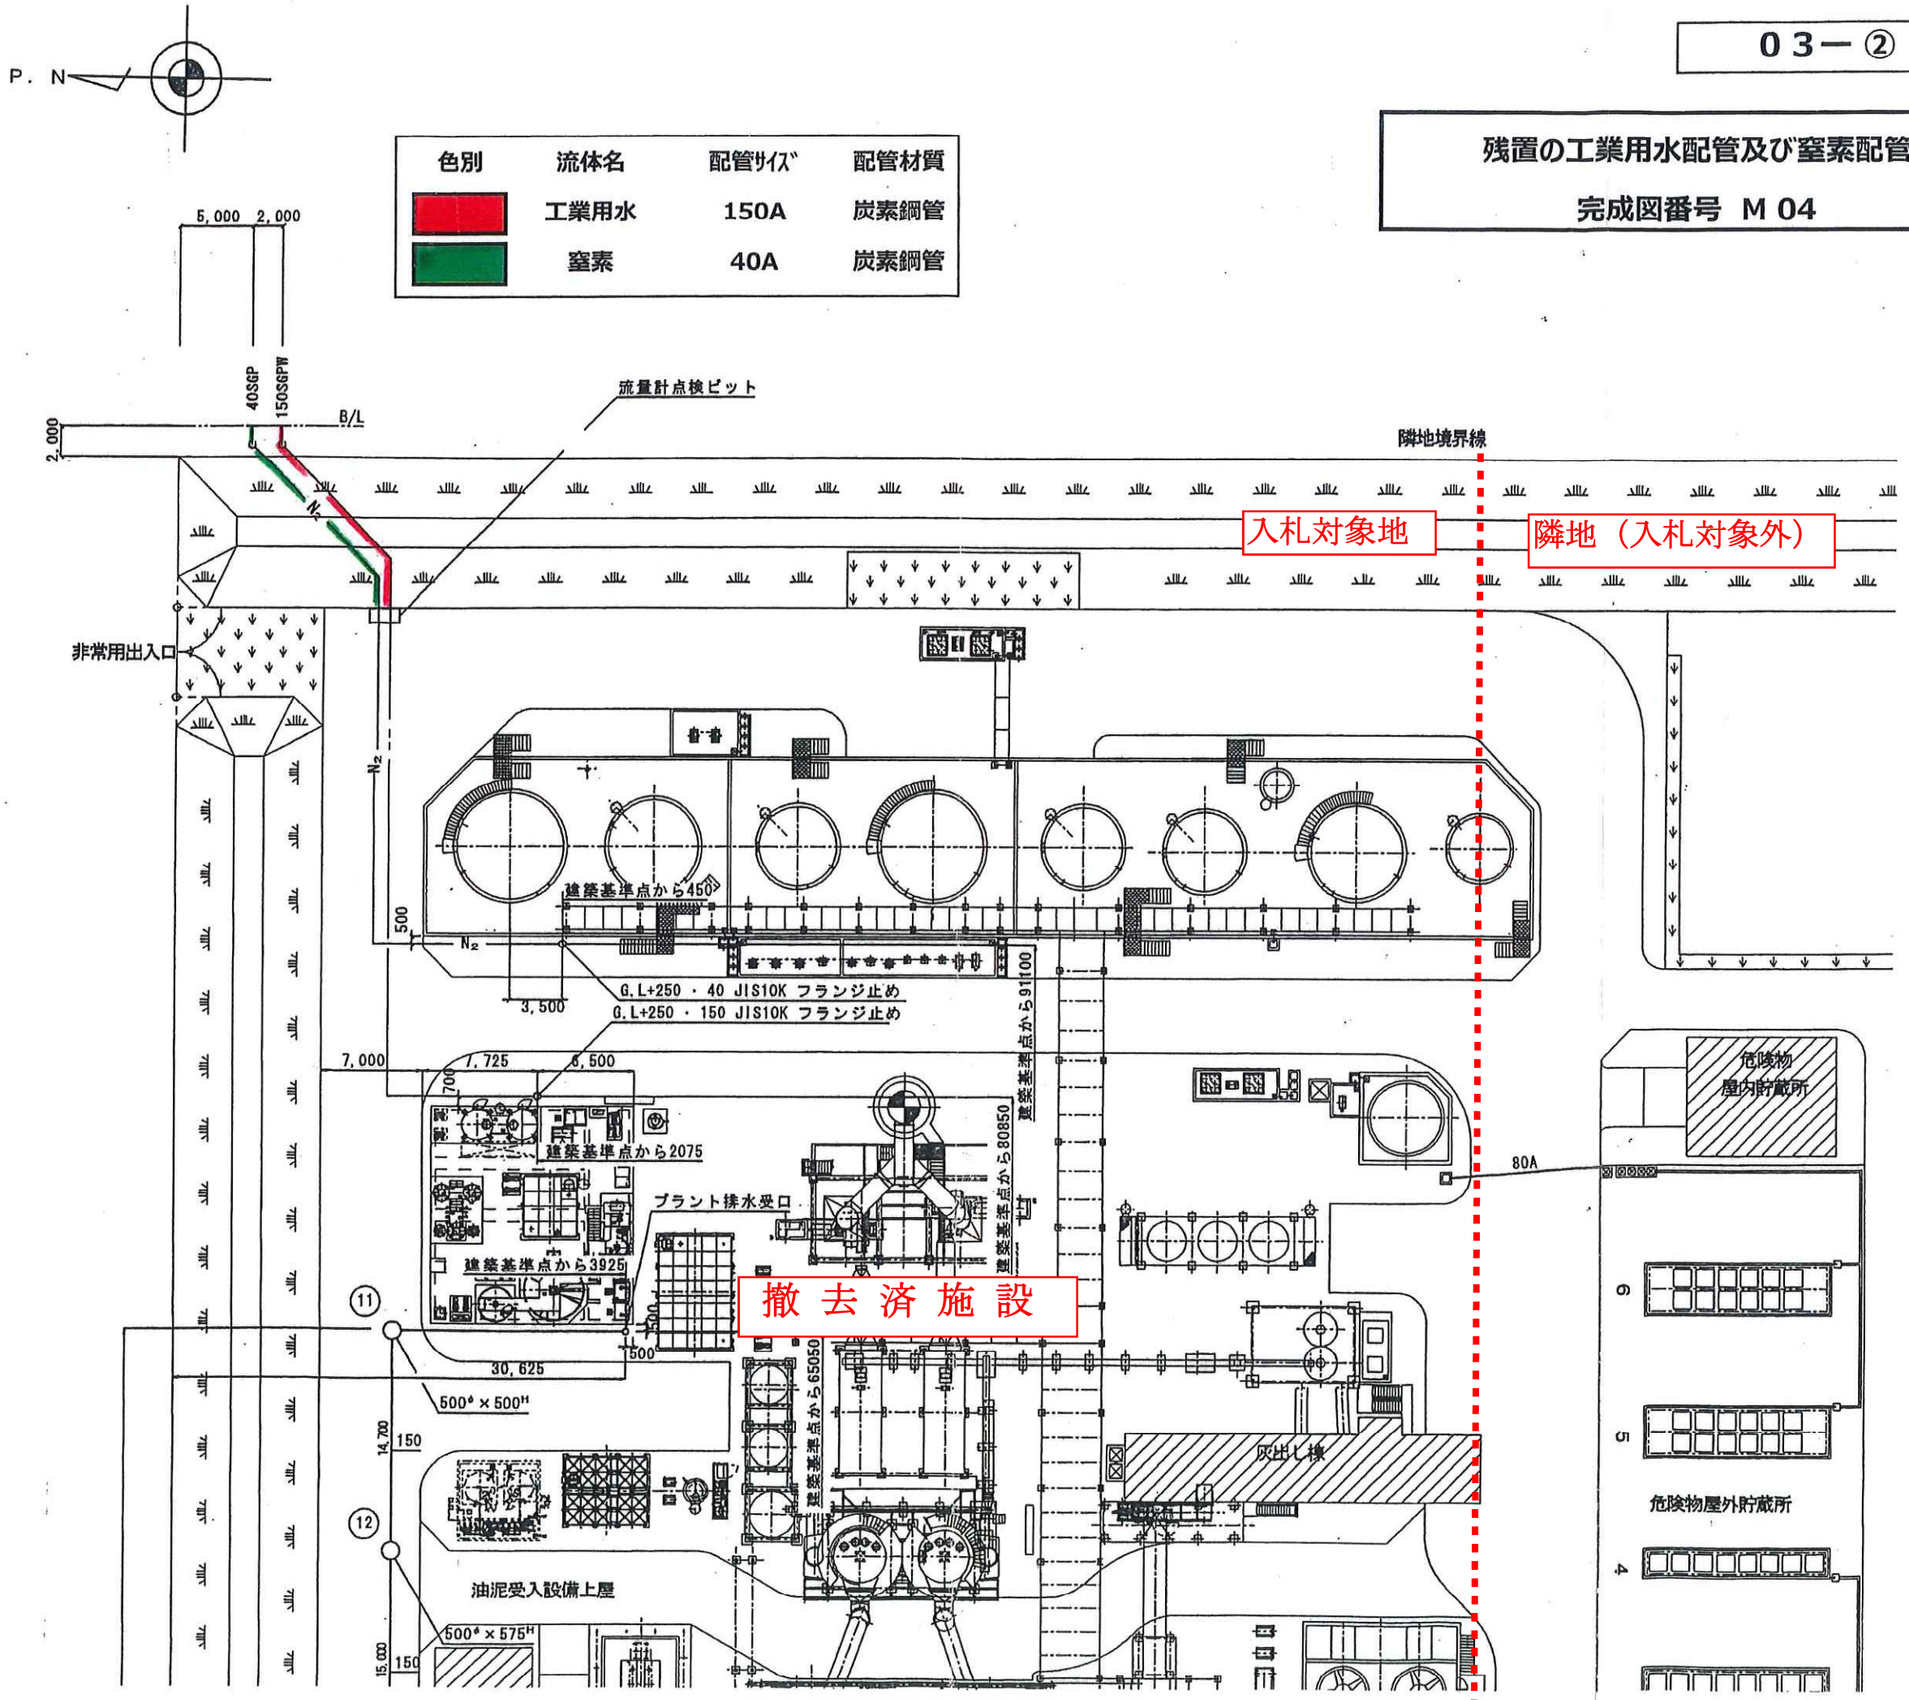

側溝・埋設配管

モルタル詰め・土嚢詰め縁切り箇所

残置の雨水･排水平面図

完成図番号　Ｄ０１

入札対象地

隣地（入札対象外）

撤 去 済 施 設

アスファルト舗装撤去


1500

管理棟東側の一次排水側溝

03-⑤1


残置の門扉（正門、通用門）・メッシュフェンス

完成図番号 D17

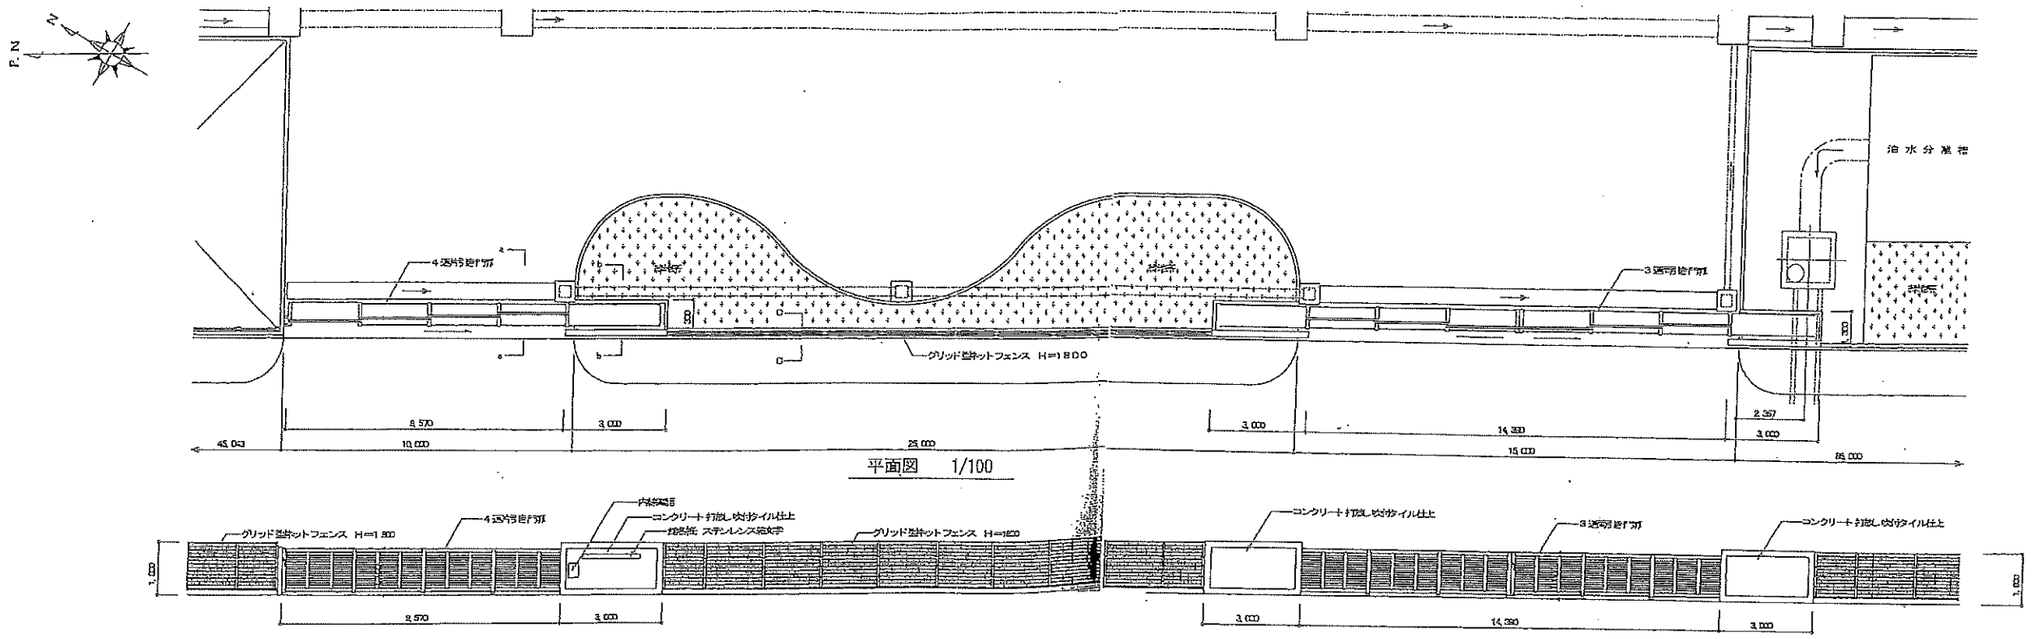


平面図 1/100


立面図 1/100

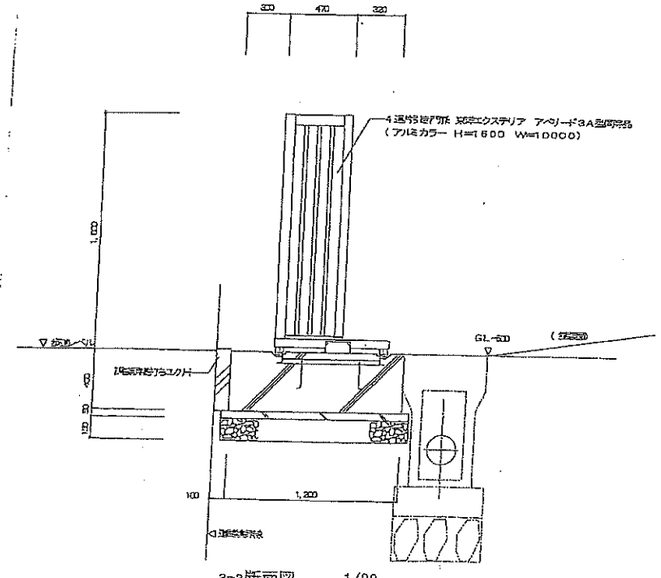

a-a断面図 1/20

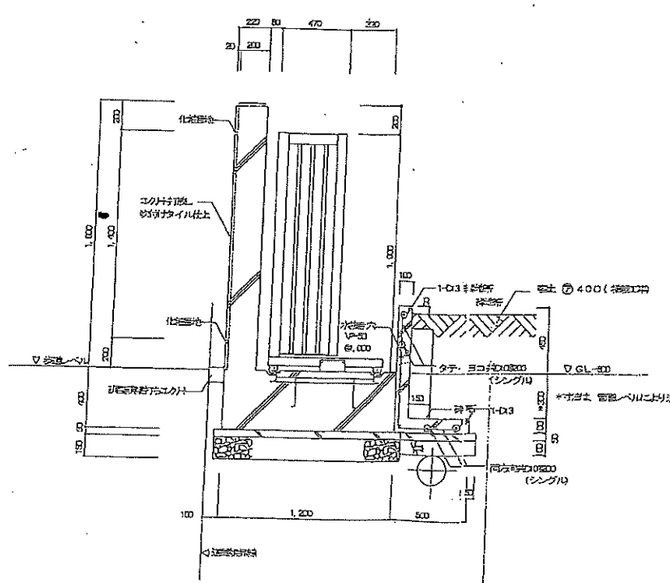

b-b断面図 1/20

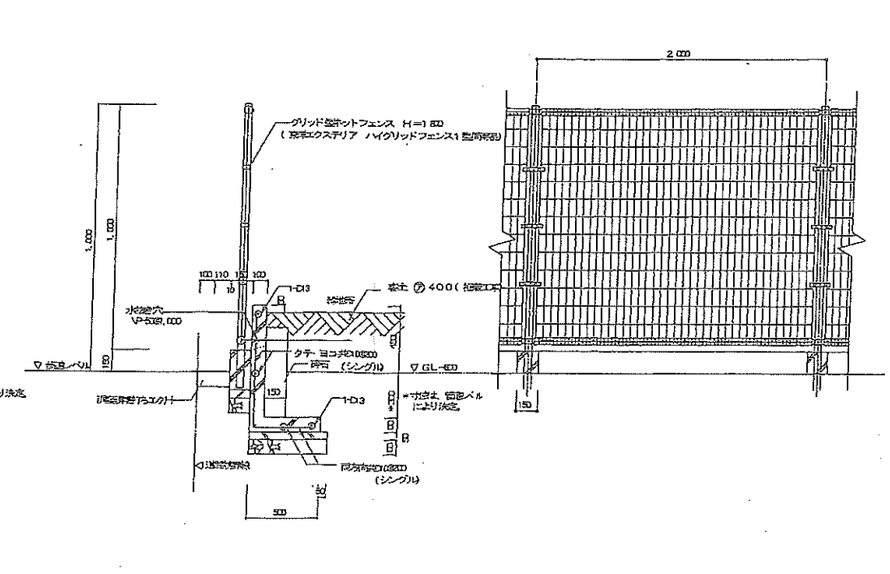

c-c断面図 1/20

正面図 1/20

備考
S=1/100, 1/20
注記