鹿島共同再資源化センター株式会社 殿向

ＫＲＣ設備移転関連工事
〈事務所棟改修工事〉
竣工図

室内仕上表

階	室名	床	巾木	壁	天井	廻り縁	天井高	備考
2 階	ＳＮＴ事務所	既存のまま	ソフト巾木 H=100	・ビニルクロス貼り LGS W65 t=12.5P.B下地	既存のまま	既存のまま	既存のまま	
		既存：t=2.0 長尺塩ビシート貼り	東リ㈱ｽﾀﾝﾀﾞｰﾄｿﾌﾄ	・ビニルクロス張替え（既存壁下地の上）	既存：t=9.5 P.B捨貼りの上、t=9.0 岩綿吸音板貼り	塩ビ	CH=2,500	
			巾木　色70番	クロス：リリカラ　リリカラベース2020-2022　LB-9412	（デザイン）	（フクビ）		
	共通１	既存のまま	ソフト巾木 H=100	・ビニルクロス貼り LGS W65 t=12.5P.B下地	既存のまま	既存のまま	既存のまま	
		既存：t=2.0 長尺塩ビシート貼り	東リ㈱ｽﾀﾝﾀﾞｰﾄｿﾌﾄ	・ビニルクロス張替え（既存壁下地の上）	既存：t=9.5 P.B捨貼りの上、t=9.0 岩綿吸音板貼り	塩ビ	CH=2,500	
			巾木　色70番	クロス：リリカラ　リリカラベース2020-2022　LB-9412	（デザイン）	（フクビ）		
	共通２	既存のまま	ソフト巾木 H=100	・ビニルクロス貼り LGS W65 t=12.5P.B下地	既存のまま	既存のまま	既存のまま	
		既存：t=2.0 長尺塩ビシート貼り	東リ㈱ｽﾀﾝﾀﾞｰﾄｿﾌﾄ	・ビニルクロス張替え（既存壁下地の上）	既存：t=9.5 P.B捨貼りの上、t=9.0 岩綿吸音板貼り	塩ビ	CH=2,500	
			巾木　色70番	クロス：リリカラ　リリカラベース2020-2022　LB-9412	（デザイン）	（フクビ）		
	共通３	既存のまま	ソフト巾木 H=100	・ビニルクロス貼り LGS W65 t=12.5P.B下地	既存のまま	既存のまま	既存のまま	
		既存：t=2.0 長尺塩ビシート貼り	東リ㈱ｽﾀﾝﾀﾞｰﾄｿﾌﾄ	・ビニルクロス張替え（既存壁下地の上）	既存：t=9.5 P.B捨貼りの上、t=9.0 岩綿吸音板貼り	塩ビ	CH=2,500	
			巾木　色70番	クロス：リリカラ　リリカラベース2020-2022　LB-9412	（デザイン）	（フクビ）		
	男子トイレ	既存のまま	ソフト巾木 H=100	・t=6.0 化粧ケイカル板貼り LGS W65,100 t=耐水ラワン合板下地	既存のまま	塩ビ	既存のまま	汚垂石：TOTO㈱ ﾊｲﾄﾞﾛtPU（薄型）
		既存：t=2.0 長尺塩ビシート貼り	東リ㈱ｽﾀﾝﾀﾞｰﾄｿﾌﾄ	・外周面：t=6.0 化粧ケイカル板貼り 既存壁下地の上	既存：t=9.5 P.B捨貼りの上、t=9.0 岩綿吸音板貼り	（フクビ）	CH=2,500	AB611BR 色：グレーN ＃H83
			巾木　色70番	t=6.0 化粧ケイカル板：ニチアス㈱アスラックス200R	（デザイン）			床置床排水大便器：TOTO㈱ ﾋﾟｭｱﾚｽﾄQR
				色：R202/R602				CS232B 色：ﾊﾟｽﾃﾙｱｲﾎﾞﾘｰ＃SC1
								自動洗浄壁掛小便器：TOTO㈱
								US900WR 色：ﾎﾜｲﾄ＃NW1
								掃除用流し：TOTO㈱　SK22A 色：ﾎﾜｲﾄ＃NW1
								洗面器ﾏｰﾌﾞﾘｶｳﾝﾀｰ：TOTO㈱
								MS30C0970タ 色：ﾊﾟｰﾙﾌｪｸｰﾙﾎﾜｲﾄ PA13
								化粧カガミ：TOTO㈱　YM3580AC
								流し台：マイセット㈱　M1-90DS
								ピクトサイン：㈱フジタ　正面型 ④FI-20
								ガラスフィルム：㈱サンゲツ
								ICONS パーフェクトホワイト
	廊下	既存のまま	ソフト巾木 H=100	・ビニルクロス貼り LGS W65 t=12.5P.B下地	既存のまま	既存のまま	既存のまま	
		既存：t=2.0 長尺塩ビシート貼り	東リ㈱ｽﾀﾝﾀﾞｰﾄｿﾌﾄ	・ビニルクロス張替え（既存壁下地の上）	既存：t=9.5 P.B捨貼りの上、t=9.0 岩綿吸音板貼り	塩ビ	CH=2,500	
			巾木　色70番	クロス：リリカラ　リリカラベース2020-2022　LB-9412	（デザイン）	（フクビ）		

配布先

記事

番号	日付	内容	担当	審査	承認
◇					
◇					
◇					
◇					

設計者（専門）	審査	所属建築士	設備設計一級建築士	構造設計一級建築士	管理建築士

件名：鹿島共同再資源化センター株式会社　殿向
KRC設備移転関連工事

図名：室内仕上表

担当　審査　承認


縮尺：

2021 年　7 月　7 日

JOB 番号
H3S403001

図面番号
A－1

※当ファイルデータの著作権は当社に属するものであり、当社の文書による許諾を得ずに複写・転載・引用・改変・改ざんすることを禁じます。また、当社の文書による許諾を得ずに第三者へ開示することを禁じます。

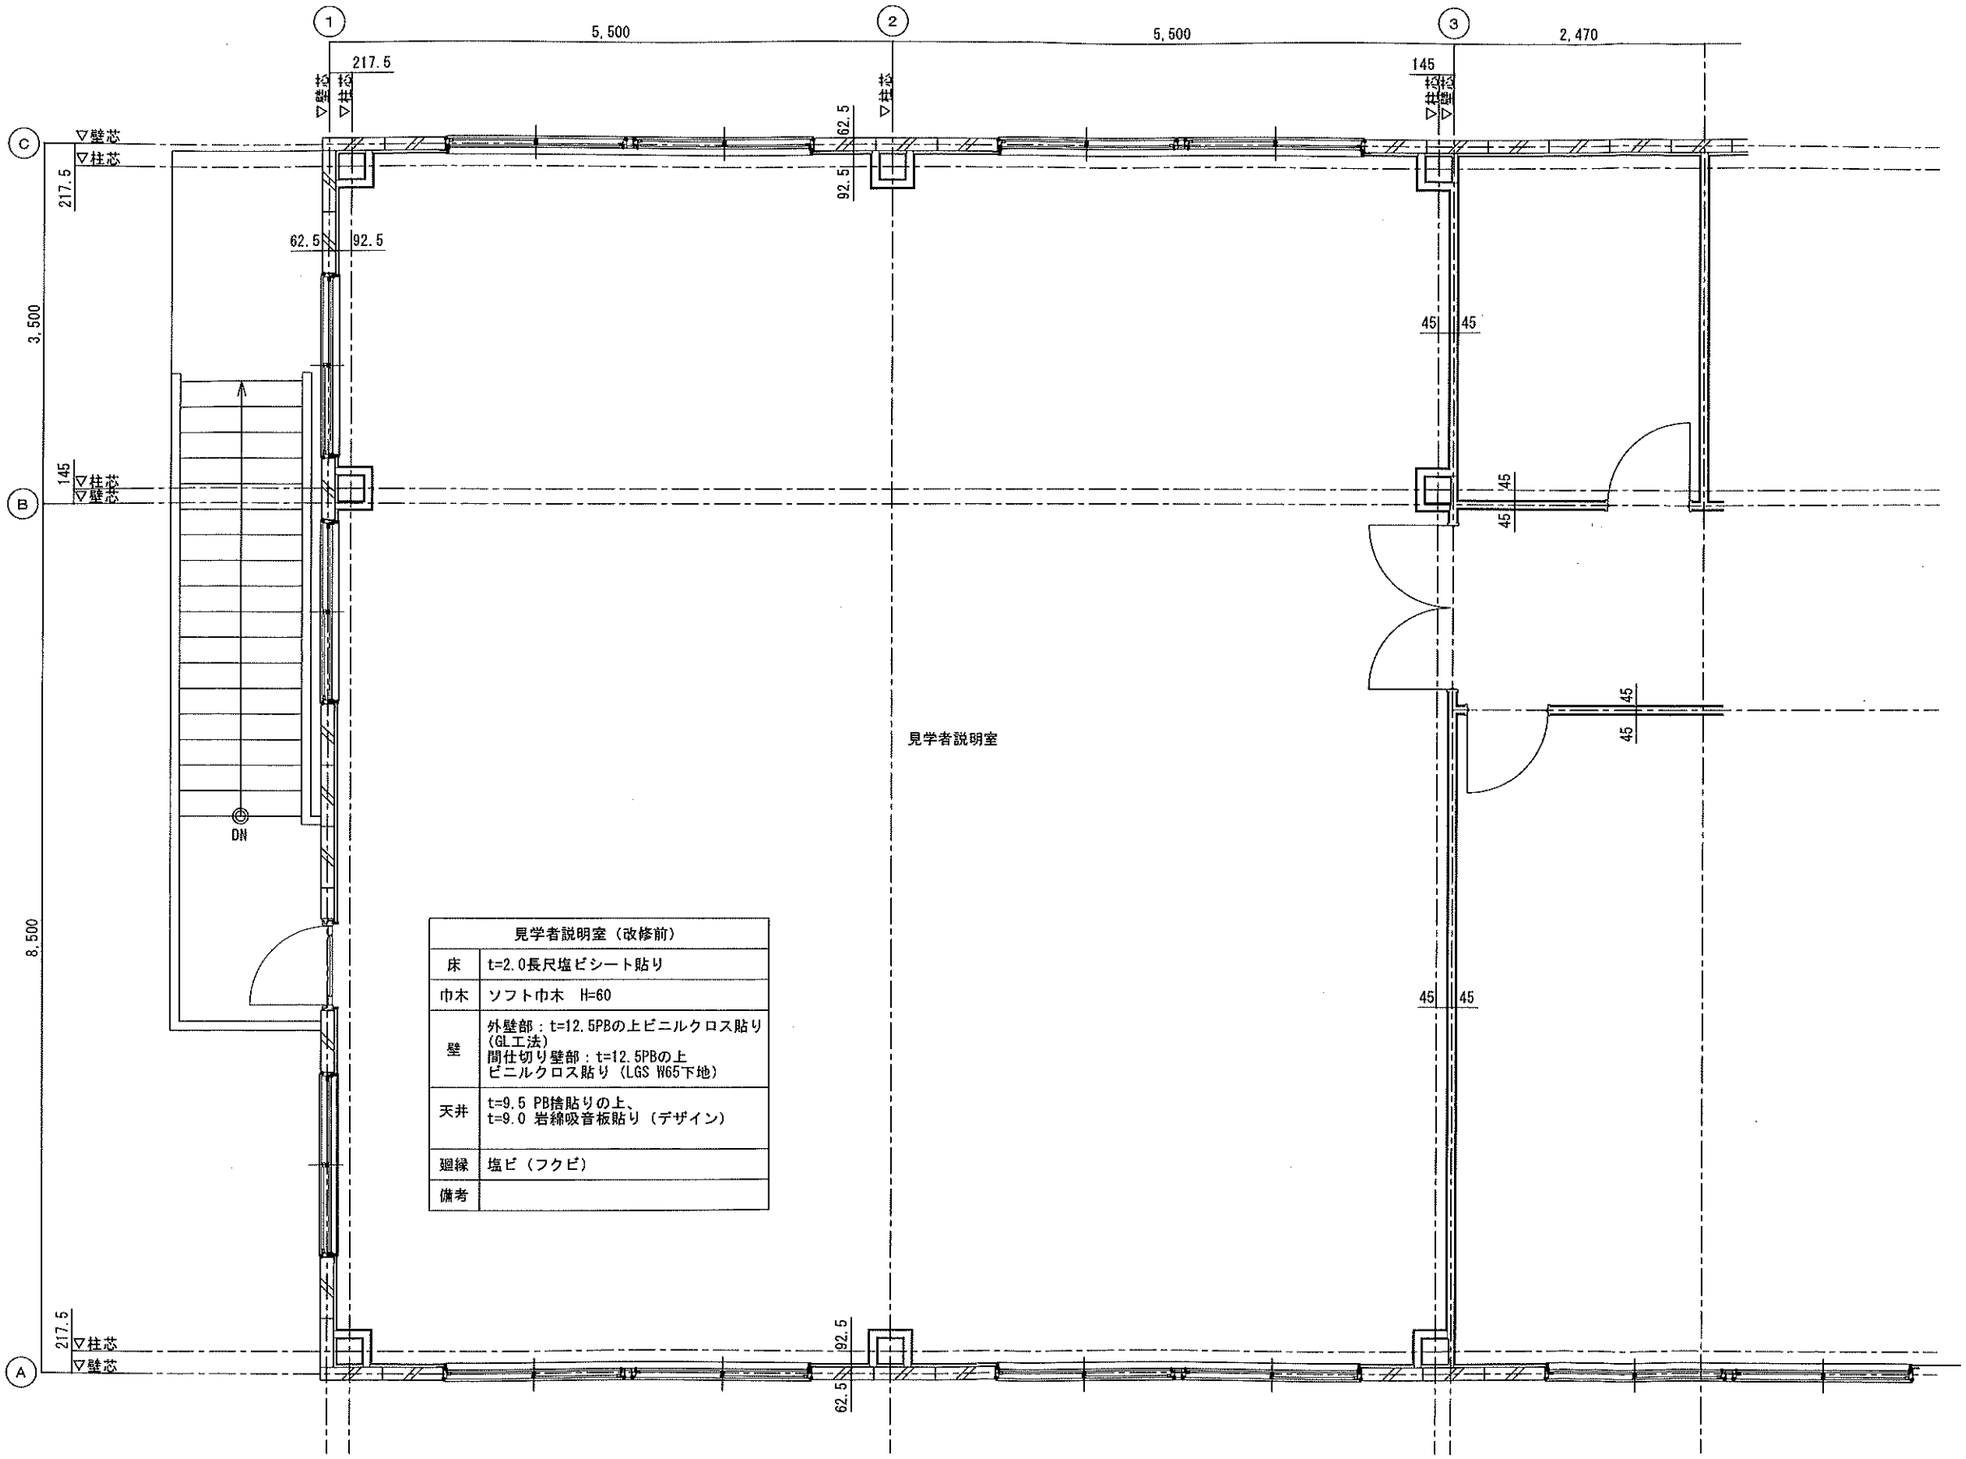

見学者説明室（改修前）	
床	t=2.0長尺塩ビシート貼り
巾木	ソフト巾木　H=60
壁	外壁部：t=12.5PBの上ビニルクロス貼り (GL工法) 間仕切り壁部：t=12.5PBの上 ビニルクロス貼り（LGS W65下地）
天井	t=9.5 PB捨貼りの上、 t=9.0 岩綿吸音板貼り（デザイン）
廻縁	塩ビ（フクビ）
備考	

改修前　２階平面詳細図　Ｓ＝１／６０

配布先


記事

番号	日付	内容	担当	審査	承認
◇					
◇					
◇					
◇					

設計者（専門）	所属建築士	設備設計一級建築士	構造設計一級建築士	管理建築士

件名：鹿島共同再資源化センター株式会社　殿向
KRC設備移転関連工事

図名：改修前　2階平面詳細図　S=1/60　2021年　7月　7日
JOB番号 H3S2403001
担当　審査　承認
図面番号 A-2

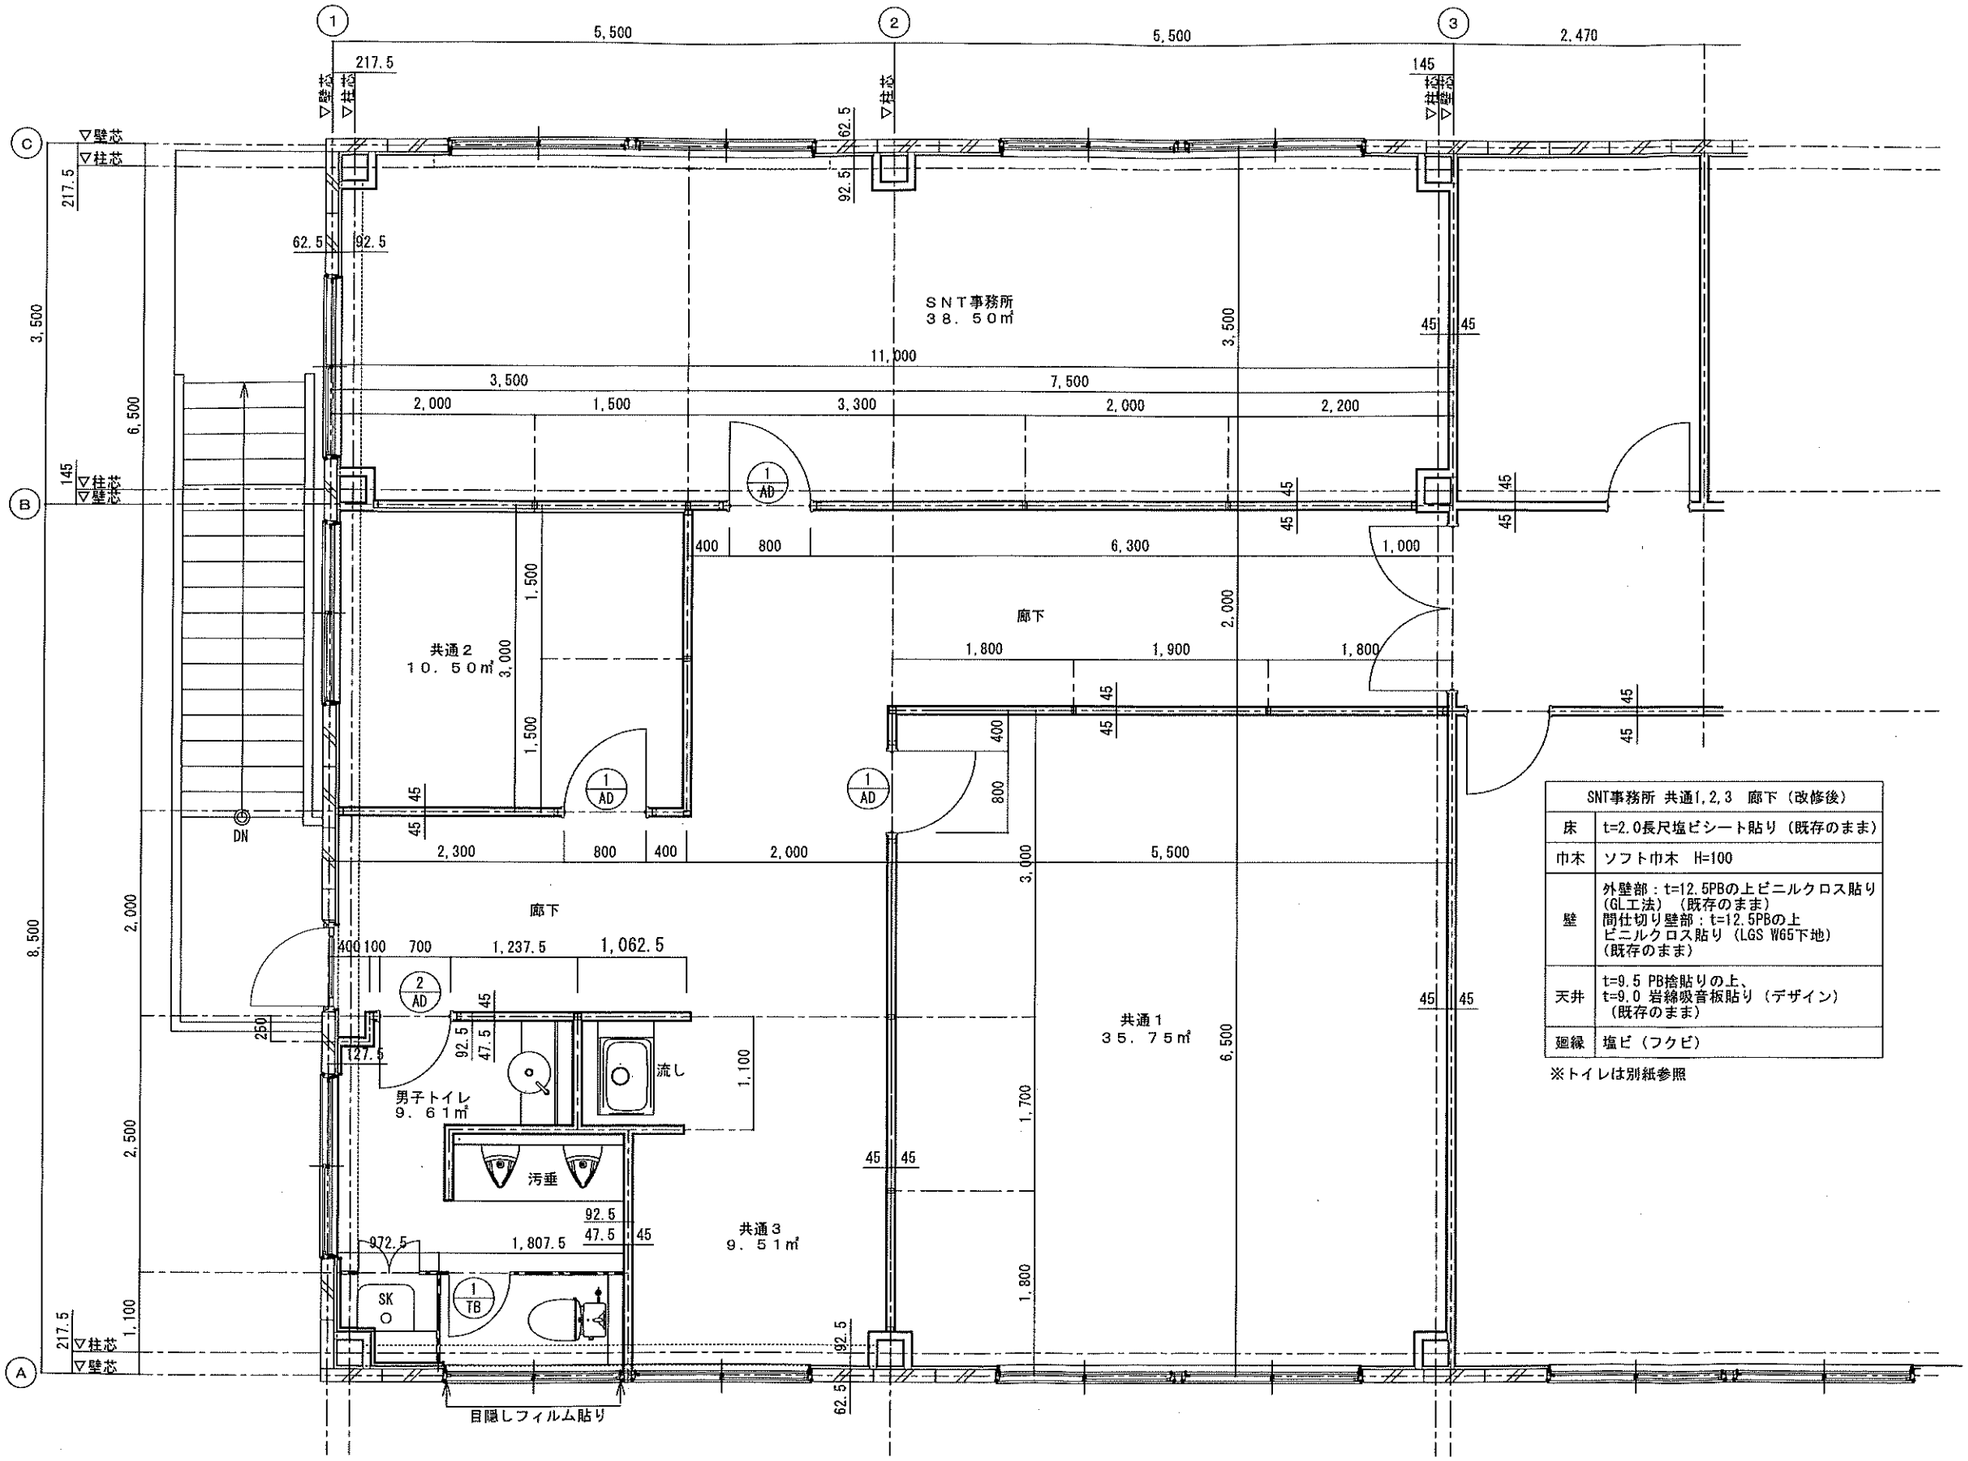

SNT事務所 共通1,2,3 廊下（改修後）	
床	t=2.0長尺塩ビシート貼り（既存のまま）
巾木	ソフト巾木 H=100
壁	外壁部：t=12.5PBの上ビニルクロス貼り（GL工法）（既存のまま） 間仕切り壁部：t=12.5PBの上ビニルクロス貼り（LGS W65下地）（既存のまま）
天井	t=9.5 PB捨貼りの上、t=9.0 岩綿吸音板貼り（デザイン）（既存のまま）
廻縁	塩ビ（フクビ）

※トイレは別紙参照

改修後　2階平面詳細図　S＝1／60

配布先

記事	番号	日付	内容	担当	審査	承認

設計者（専門）	審査	所属建築士	設備設計一級建築士	構造設計一級建築士	管理建築士

件名	鹿島共同再資源化センター株式会社　殿向 KRC設備移転関連工事	図名	改修後　2階平面詳細図	S=1/60	2021年　7月　1日
					JOB番号 H353403001
担当		審査	承認		図面番号 A-3